



P PLANTA BAIXA NÍVEL 00
LEVANTAMENTO ESTRUTURAL CINTAMENTO E PILARES
ESC. 1/50

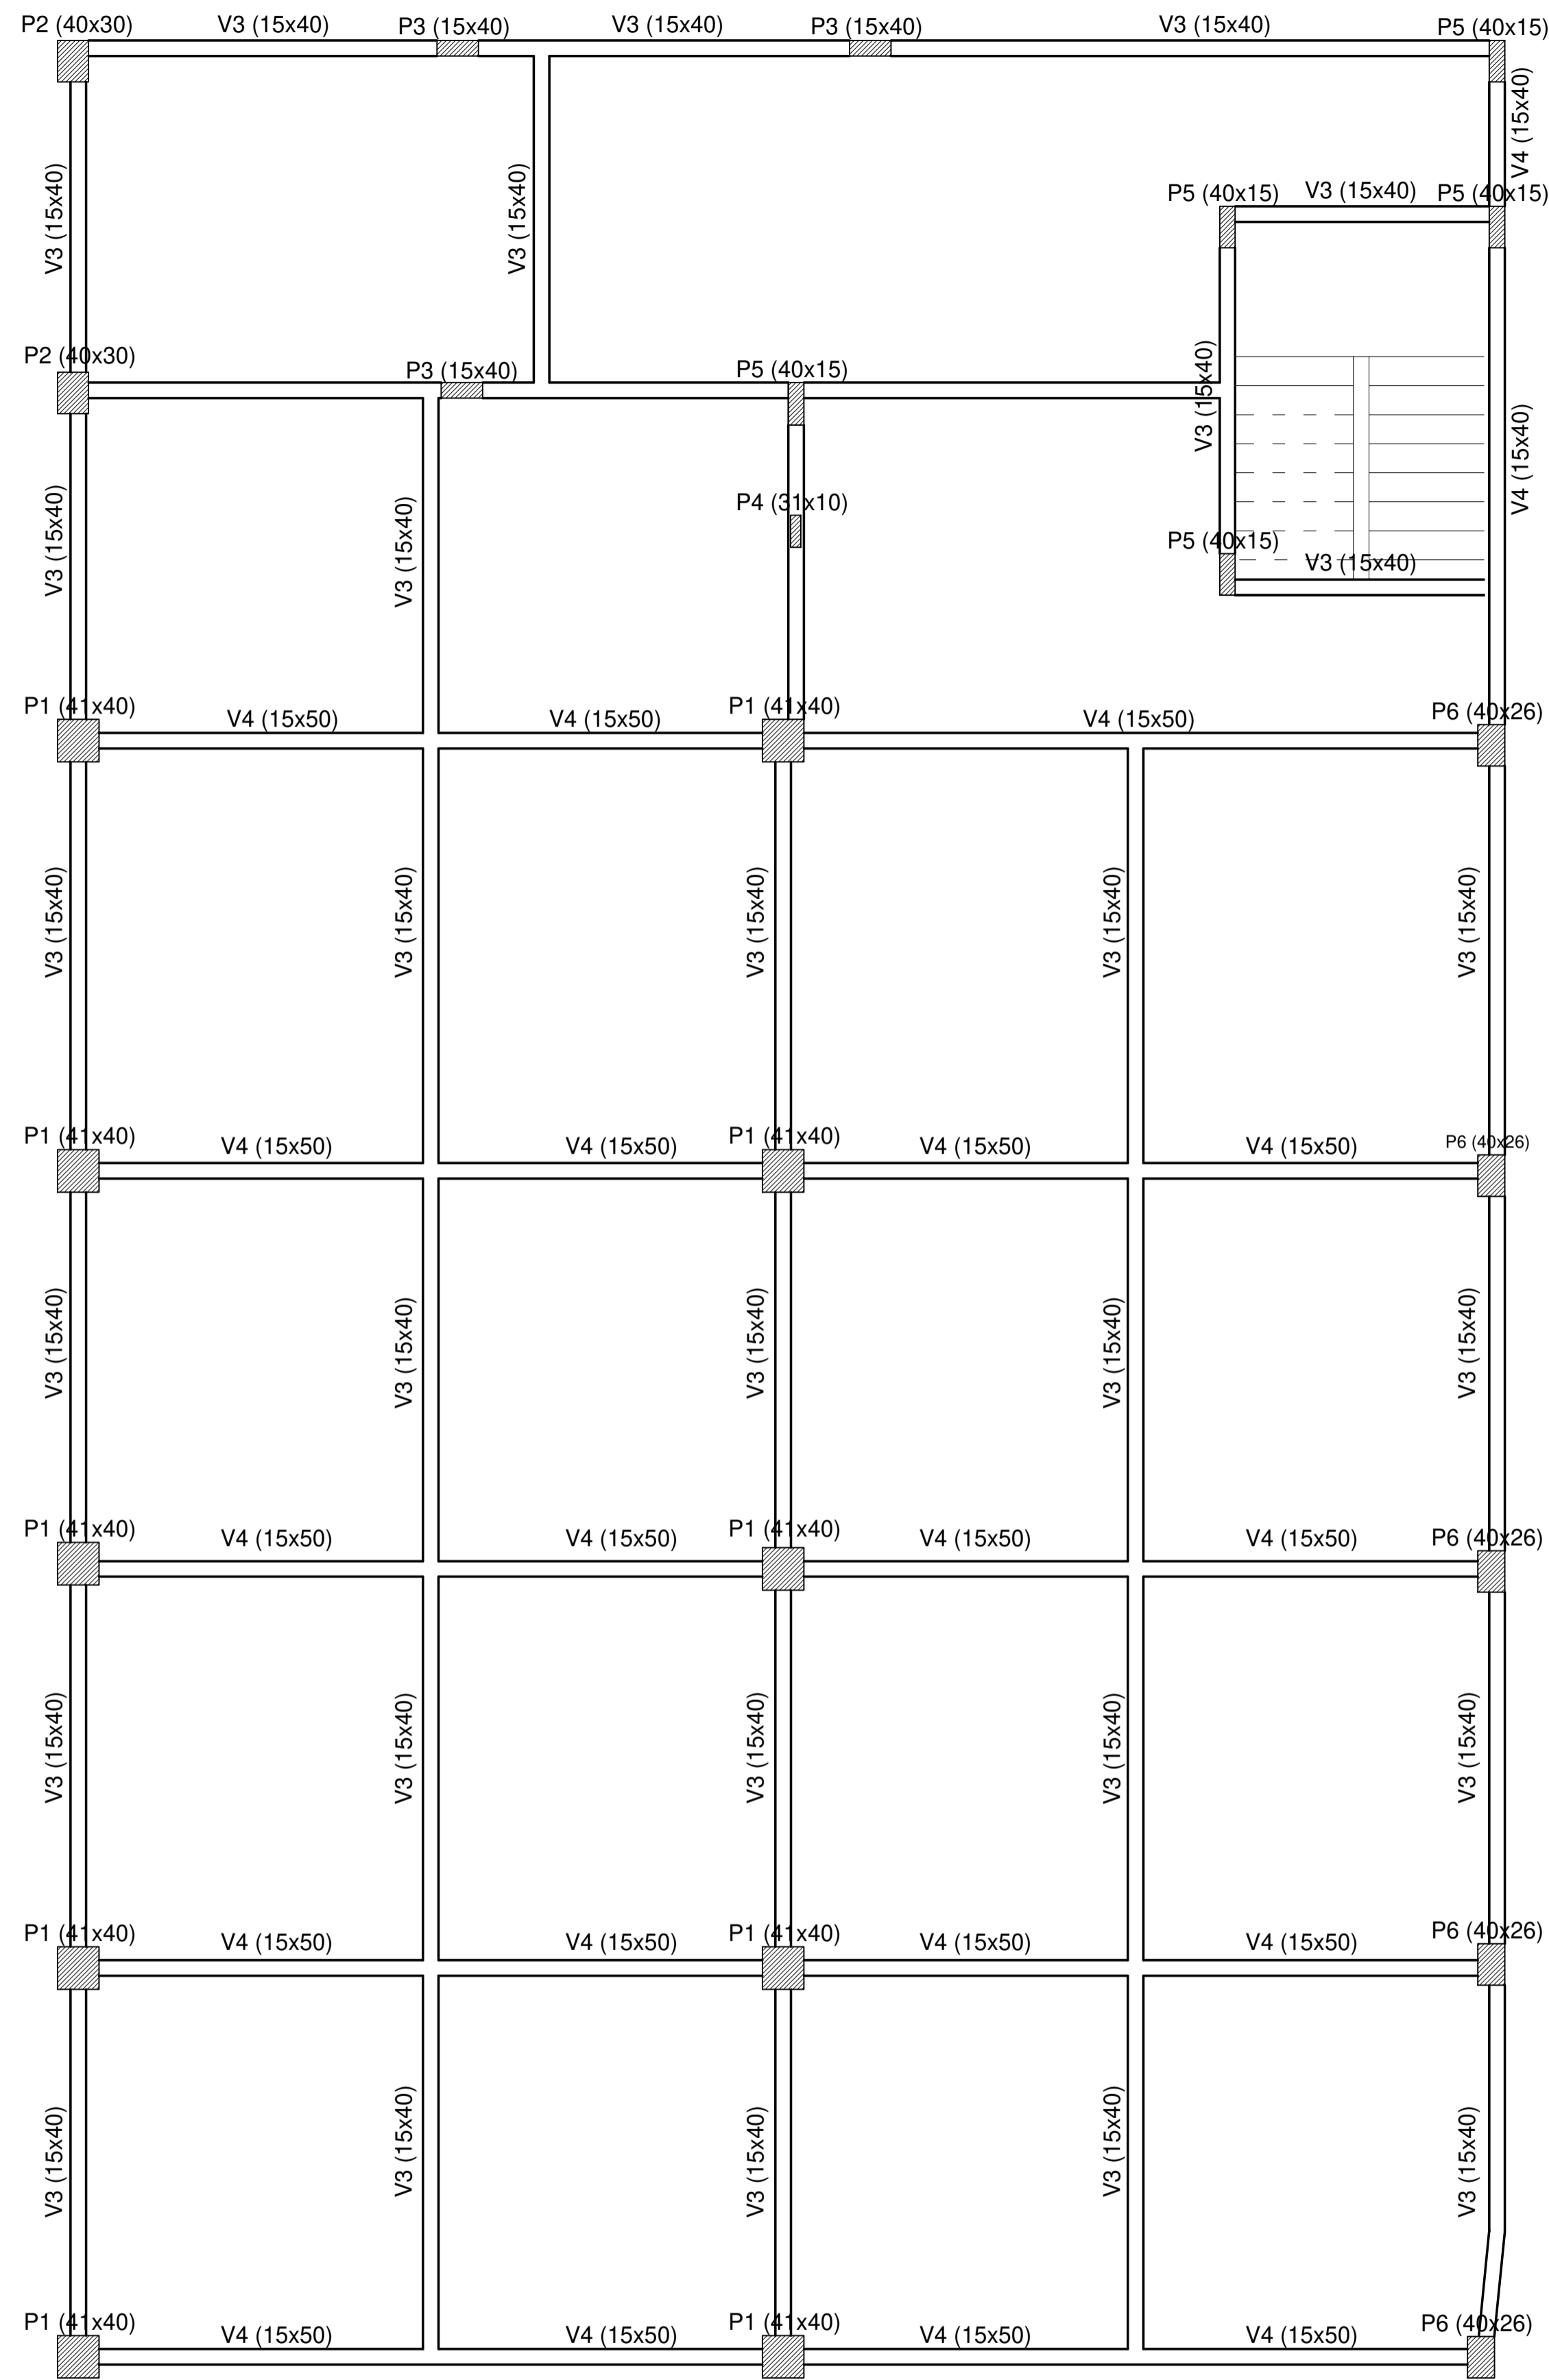


P PLANTA BAIXA NÍVEL 01
LEVANTAMENTO ESTRUTURAL PILARES E VIGAS
ESC. 1/50


NOTAS E OBSERVAÇÕES

1. O LEVANTAMENTO DO PRESENTE PROJETO FOI REALIZADO MEDIANTE A VERIFICAÇÃO E MEDIÇÃO "IN LOCO";
2. NÃO FOI POSSÍVEL IDENTIFICAR OS TAMANHOS DAS SAPATAS EXECUTADAS POIS A ESTRUTURA DE FUNDAÇÃO ENCONTRA-SE ATERRADA;
3. NÃO FOI POSSÍVEL DETERMINAR AS ARMADURAS DAS ESTRUTURAS QUE FORAM LEVANTADAS POIS ESTAS ENCONTRAM-SE CONCRETADAS E SEM ESPERAS;
4. ALGUNS PILARES FORAM CONCRETADOS COM DIMENSÕES E/OU LOCAÇÃO DIFERENTE DO QUE ESTAVA PREVISTO EM PROJETO;

	PROJETO ESTRUTURAL AS BUILT ESTRUTURAL		
	ENDEREÇO COMUNIDADE DE ARARAS – SÃO GABRIEL DA PALHA		
	AUTOR/RESPONSÁVEL TÉCNICO DE PROJETO THAMARA BRAUM CREA: ES 043601/D		
	PROPRIETÁRIO APAGEES – ASSOCIAÇÃO DOS PEQUENOS AGRICULTORES DO ESTADO DO ESPIRITO SANTO CNPJ: 04.877.943/0001-58 RESPONSÁVEL TÉCNICO DE EXECUÇÃO		
ASSUNTO PLANTA BAIXA – PILARES E VIGAS CINTAMENTO PLANTA BAIXA (TETO) – PILARES E VIGAS		DATA MAIO/2019 ESCALA 1/50	DESENHO HENRIQUE BIANCARDI ÁREA PROJETADA
		FRANCHA 01/02	

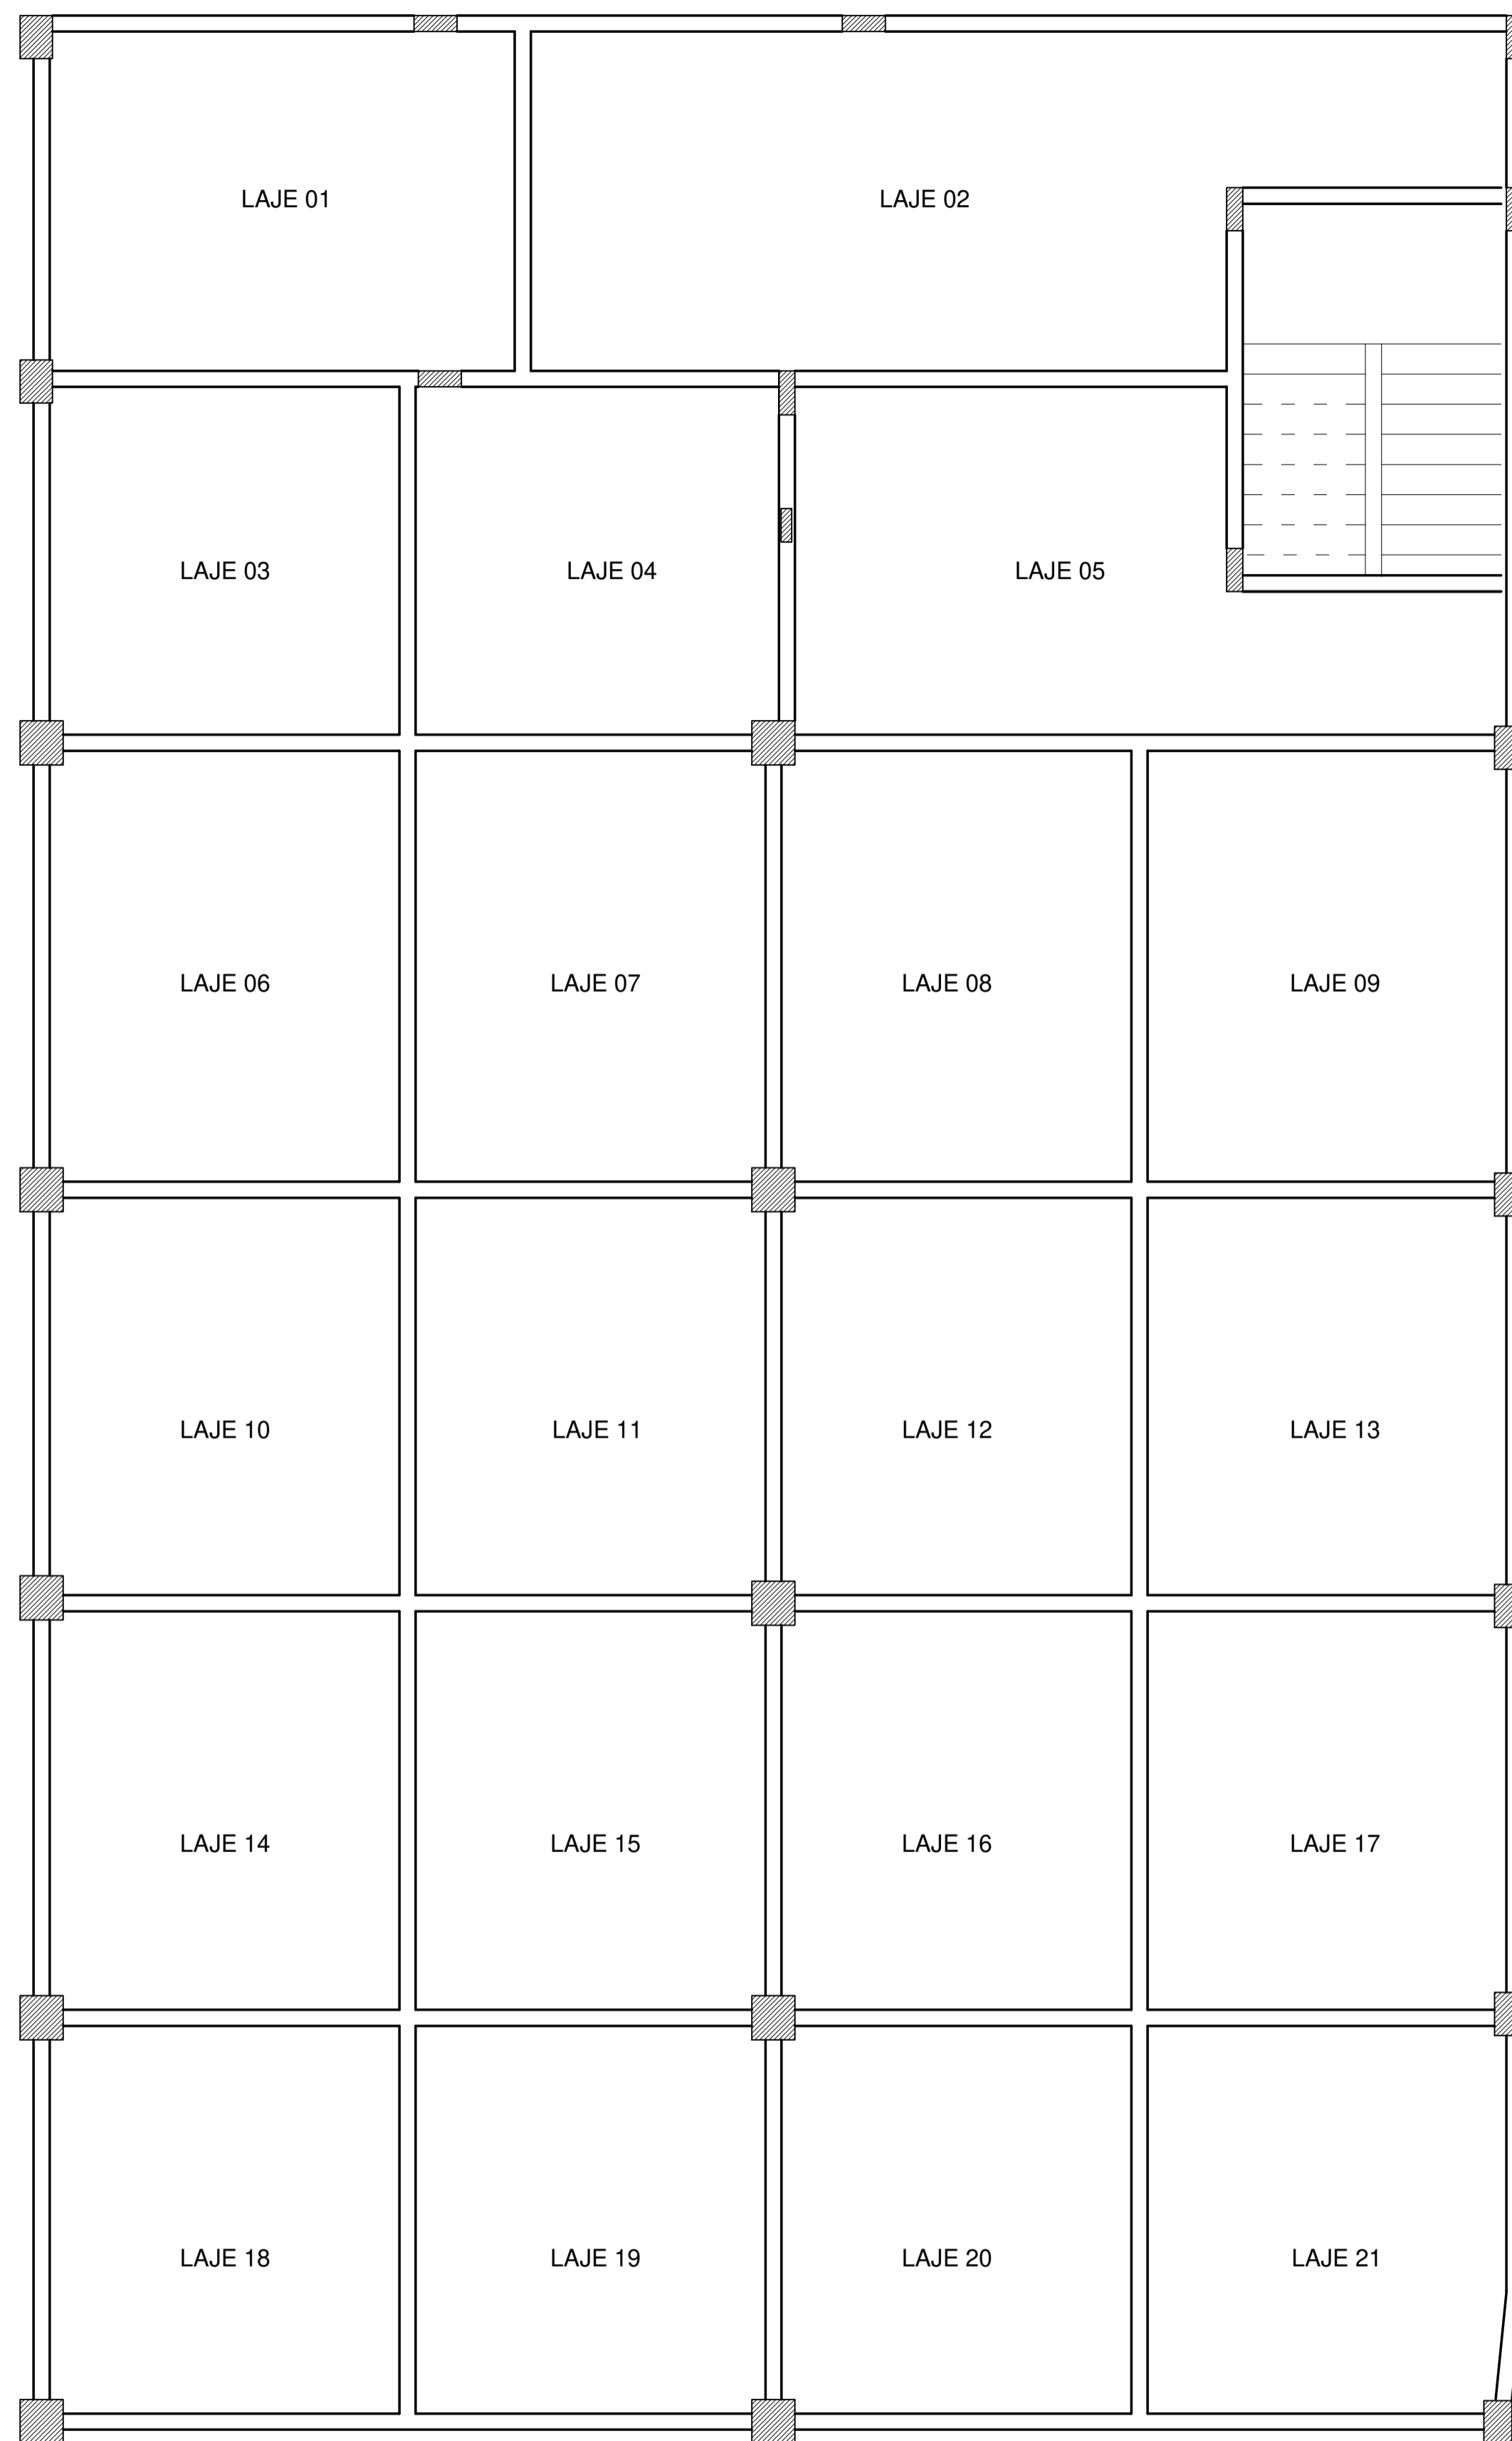

P PLANTA BAIXA NÍVEL 01
LEVANTAMENTO ESTRUTURAL LAJES
ESC. 1/50

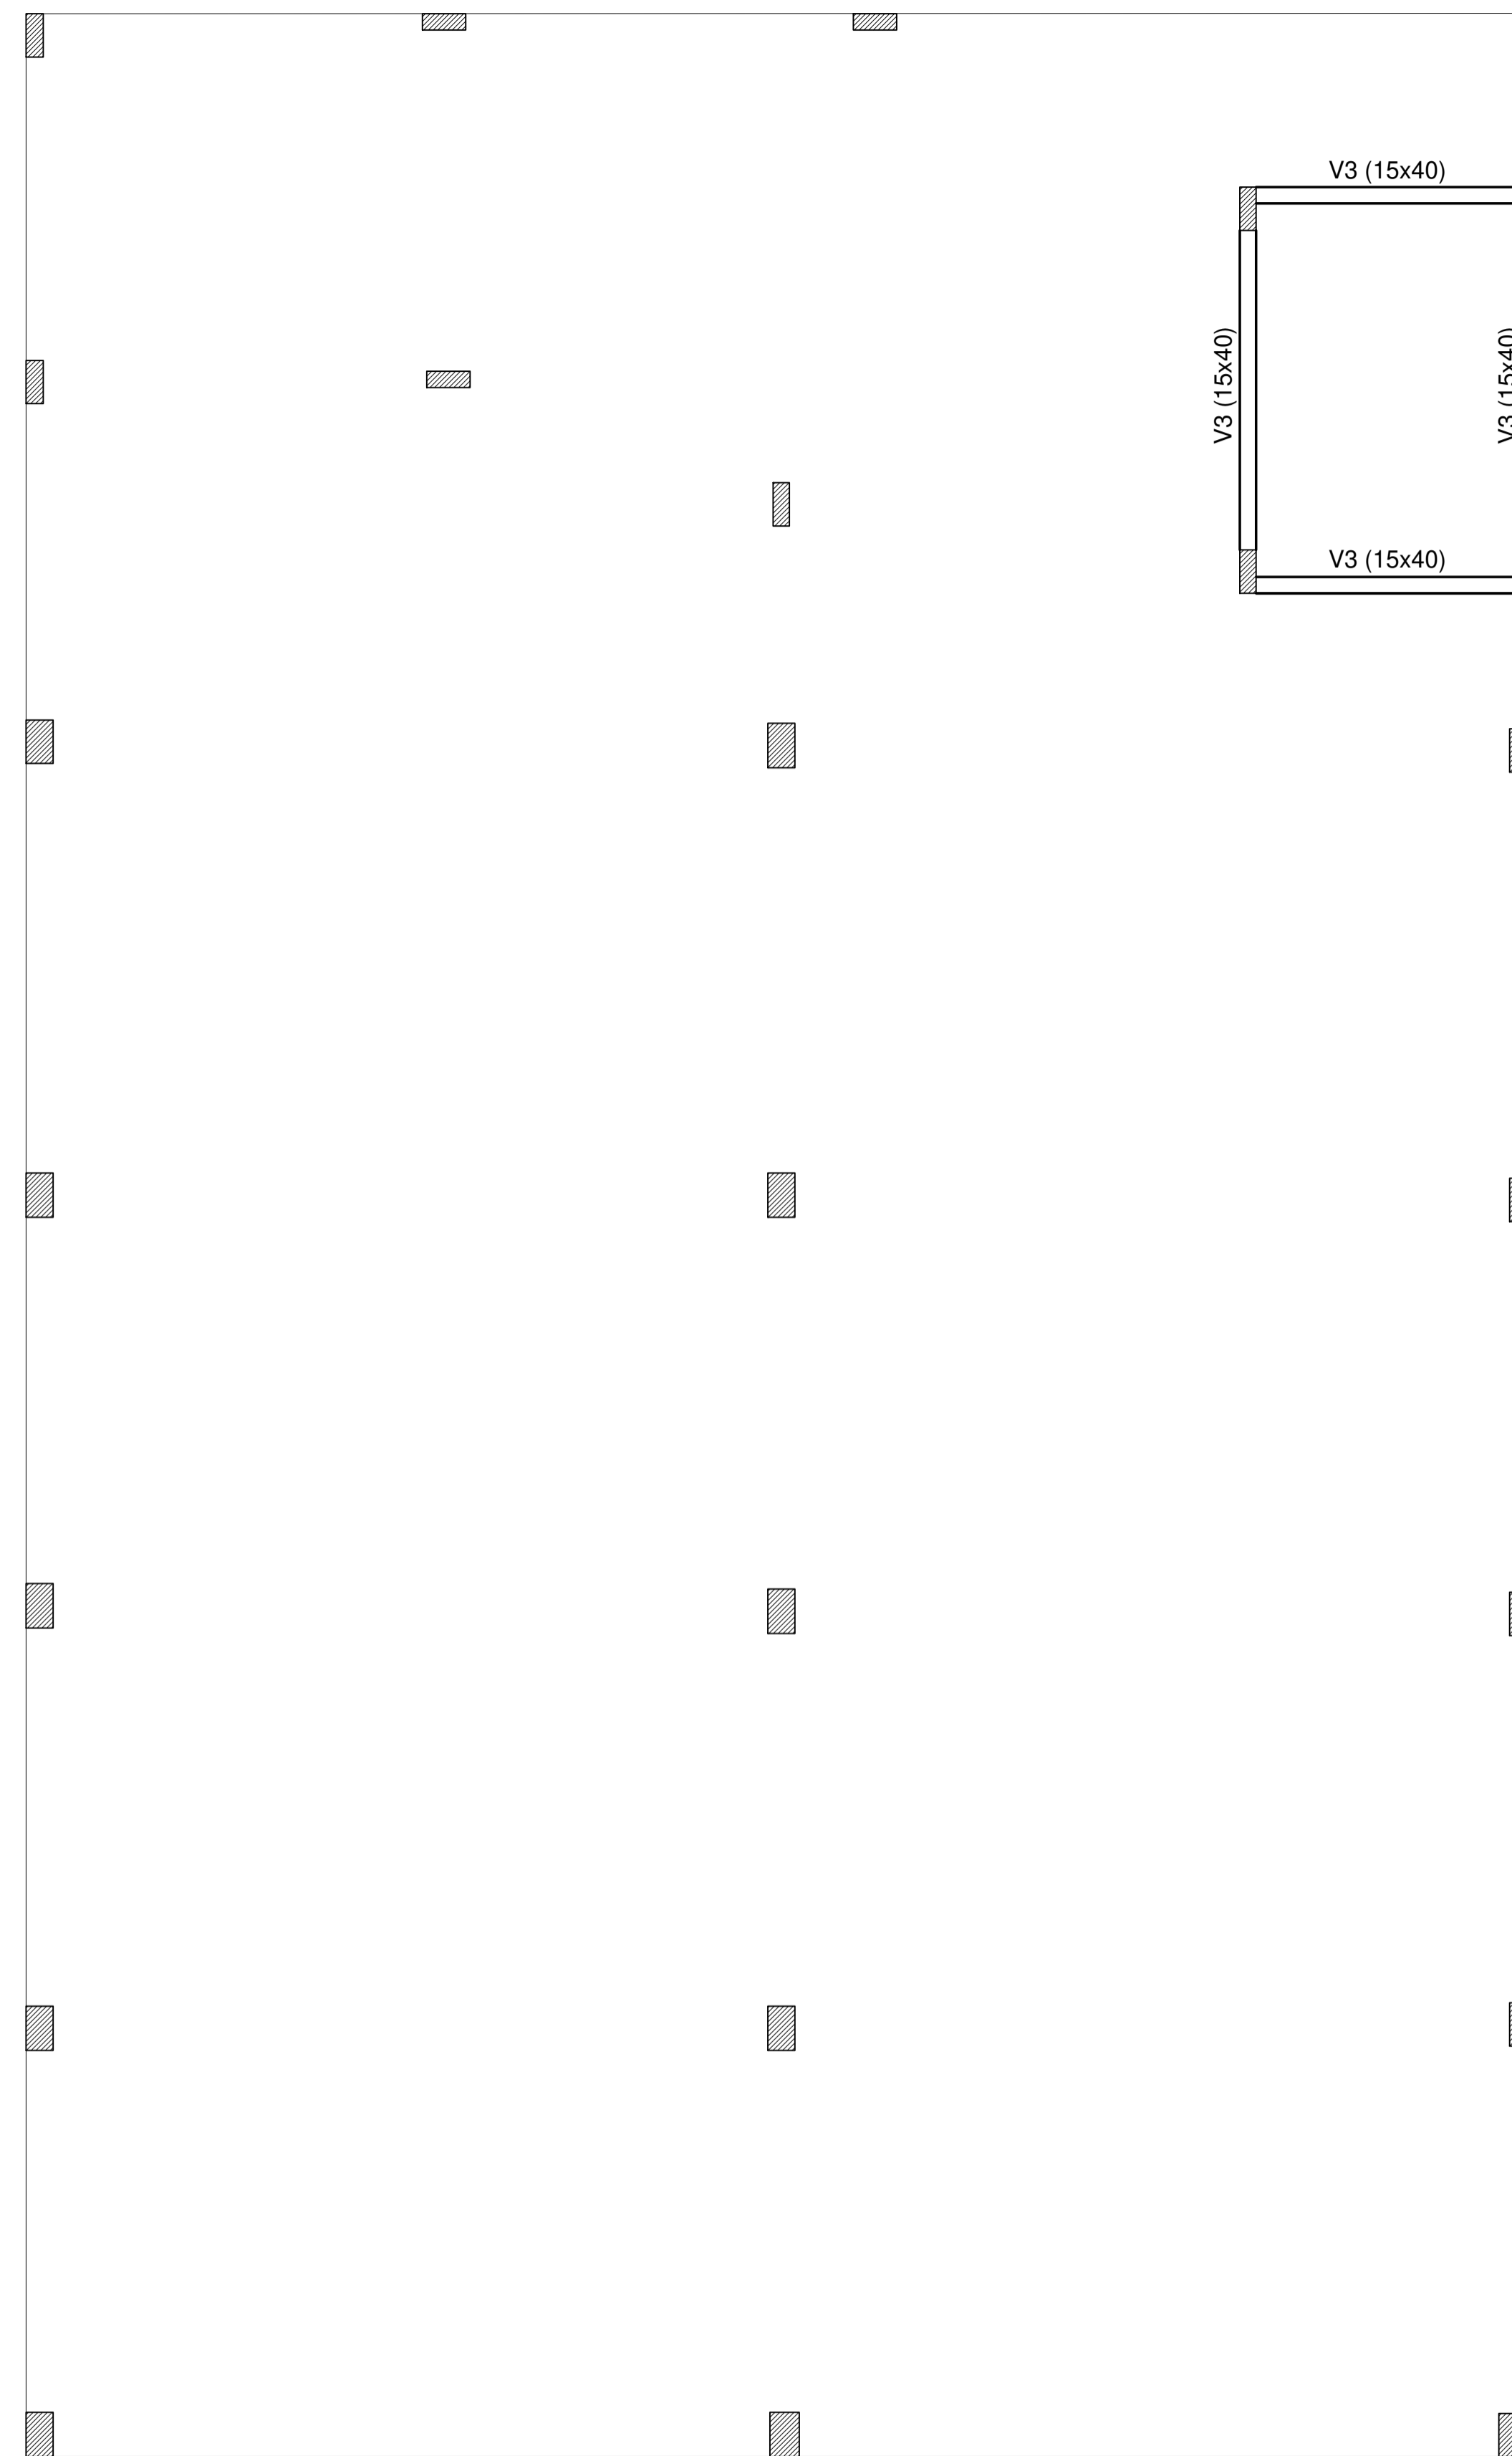

P PLANTA BAIXA NÍVEL 01
LEVANTAMENTO ESTRUTURAL PILARES E VIGAS
ESC. 1/50

NOTAS E OBSERVAÇÕES

1. O LEVANTAMENTO DO PRESENTE PROJETO FOI REALIZADO MEDIANTE A VERIFICAÇÃO E MEDIÇÃO "IN LOCO";
2. NÃO FOI POSSÍVEL IDENTIFICAR OS TAMANHOS DAS SAPATAS EXECUTADAS POIS A ESTRUTURA DE FUNDAÇÃO ENCONTRA-SE ATERRADA;
3. NÃO FOI POSSÍVEL DETERMINAR AS ARMADURAS DAS ESTRUTURAS QUE FORAM LEVANTADAS POIS ESTAS ENCONTRAM-SE CONCRETADAS E SEM ESPERAS;
4. ALGUNS PILARES FORAM CONCRETADOS COM DIMENSÕES E/OU LOCAÇÃO DIFERENTE DO QUE ESTAVA PREVISTO EM PROJETO;

	PROJETO ESTRUTURAL AS BUILT ESTRUTURAL		
	ENDEREÇO COMUNIDADE DE ARARAS – SÃO GABRIEL DA PALHA		
	AUTOR/RESPONSÁVEL TÉCNICO DE PROJETO THAMARA BRAUM CREA: ES 043601/D		
	PROPRIETÁRIO APAGEES – ASSOCIAÇÃO DOS PEQUENOS AGRICULTORES DO ESTADO DO ESPIRITO SANTO CNPJ: 04.877.943/0001-58 RESPONSÁVEL TÉCNICO DE EXECUÇÃO		
		02/02	
ASSUNTO PLANTA BAIXA (TETO) – LAJES PLANTA BAIXA 1º PAV. – PILARES E VIGAS	DATA MAIO/2019 ESCALA 1/50	DESENHO HENRIQUE BIANCARDI ÁREA PROJETADA	
Alexandre Pinato Thamara Braum (27) 99984-6302 (27) 99815-3833			

CAPTURADO POR	
MATHEUS SALOTTO PESSANHA SUPERVISOR I QC-01 SECTI - AST	
DATA DA CAPTURA	21/08/2019 16:58:23 (HORÁRIO DE BRASÍLIA - UTC-3)
VALOR LEGAL	CÓPIA SIMPLES
NATUREZA	DOCUMENTO NATO-DIGITAL

A disponibilidade do documento pode ser conferida pelo link <https://e-docs.es.gov.br/documento/registro/2019-84494N>



Consulta via leitor de QR Code.